



Meung Sur Loire EHPAD "Le Champarnier"

Schéma de principe

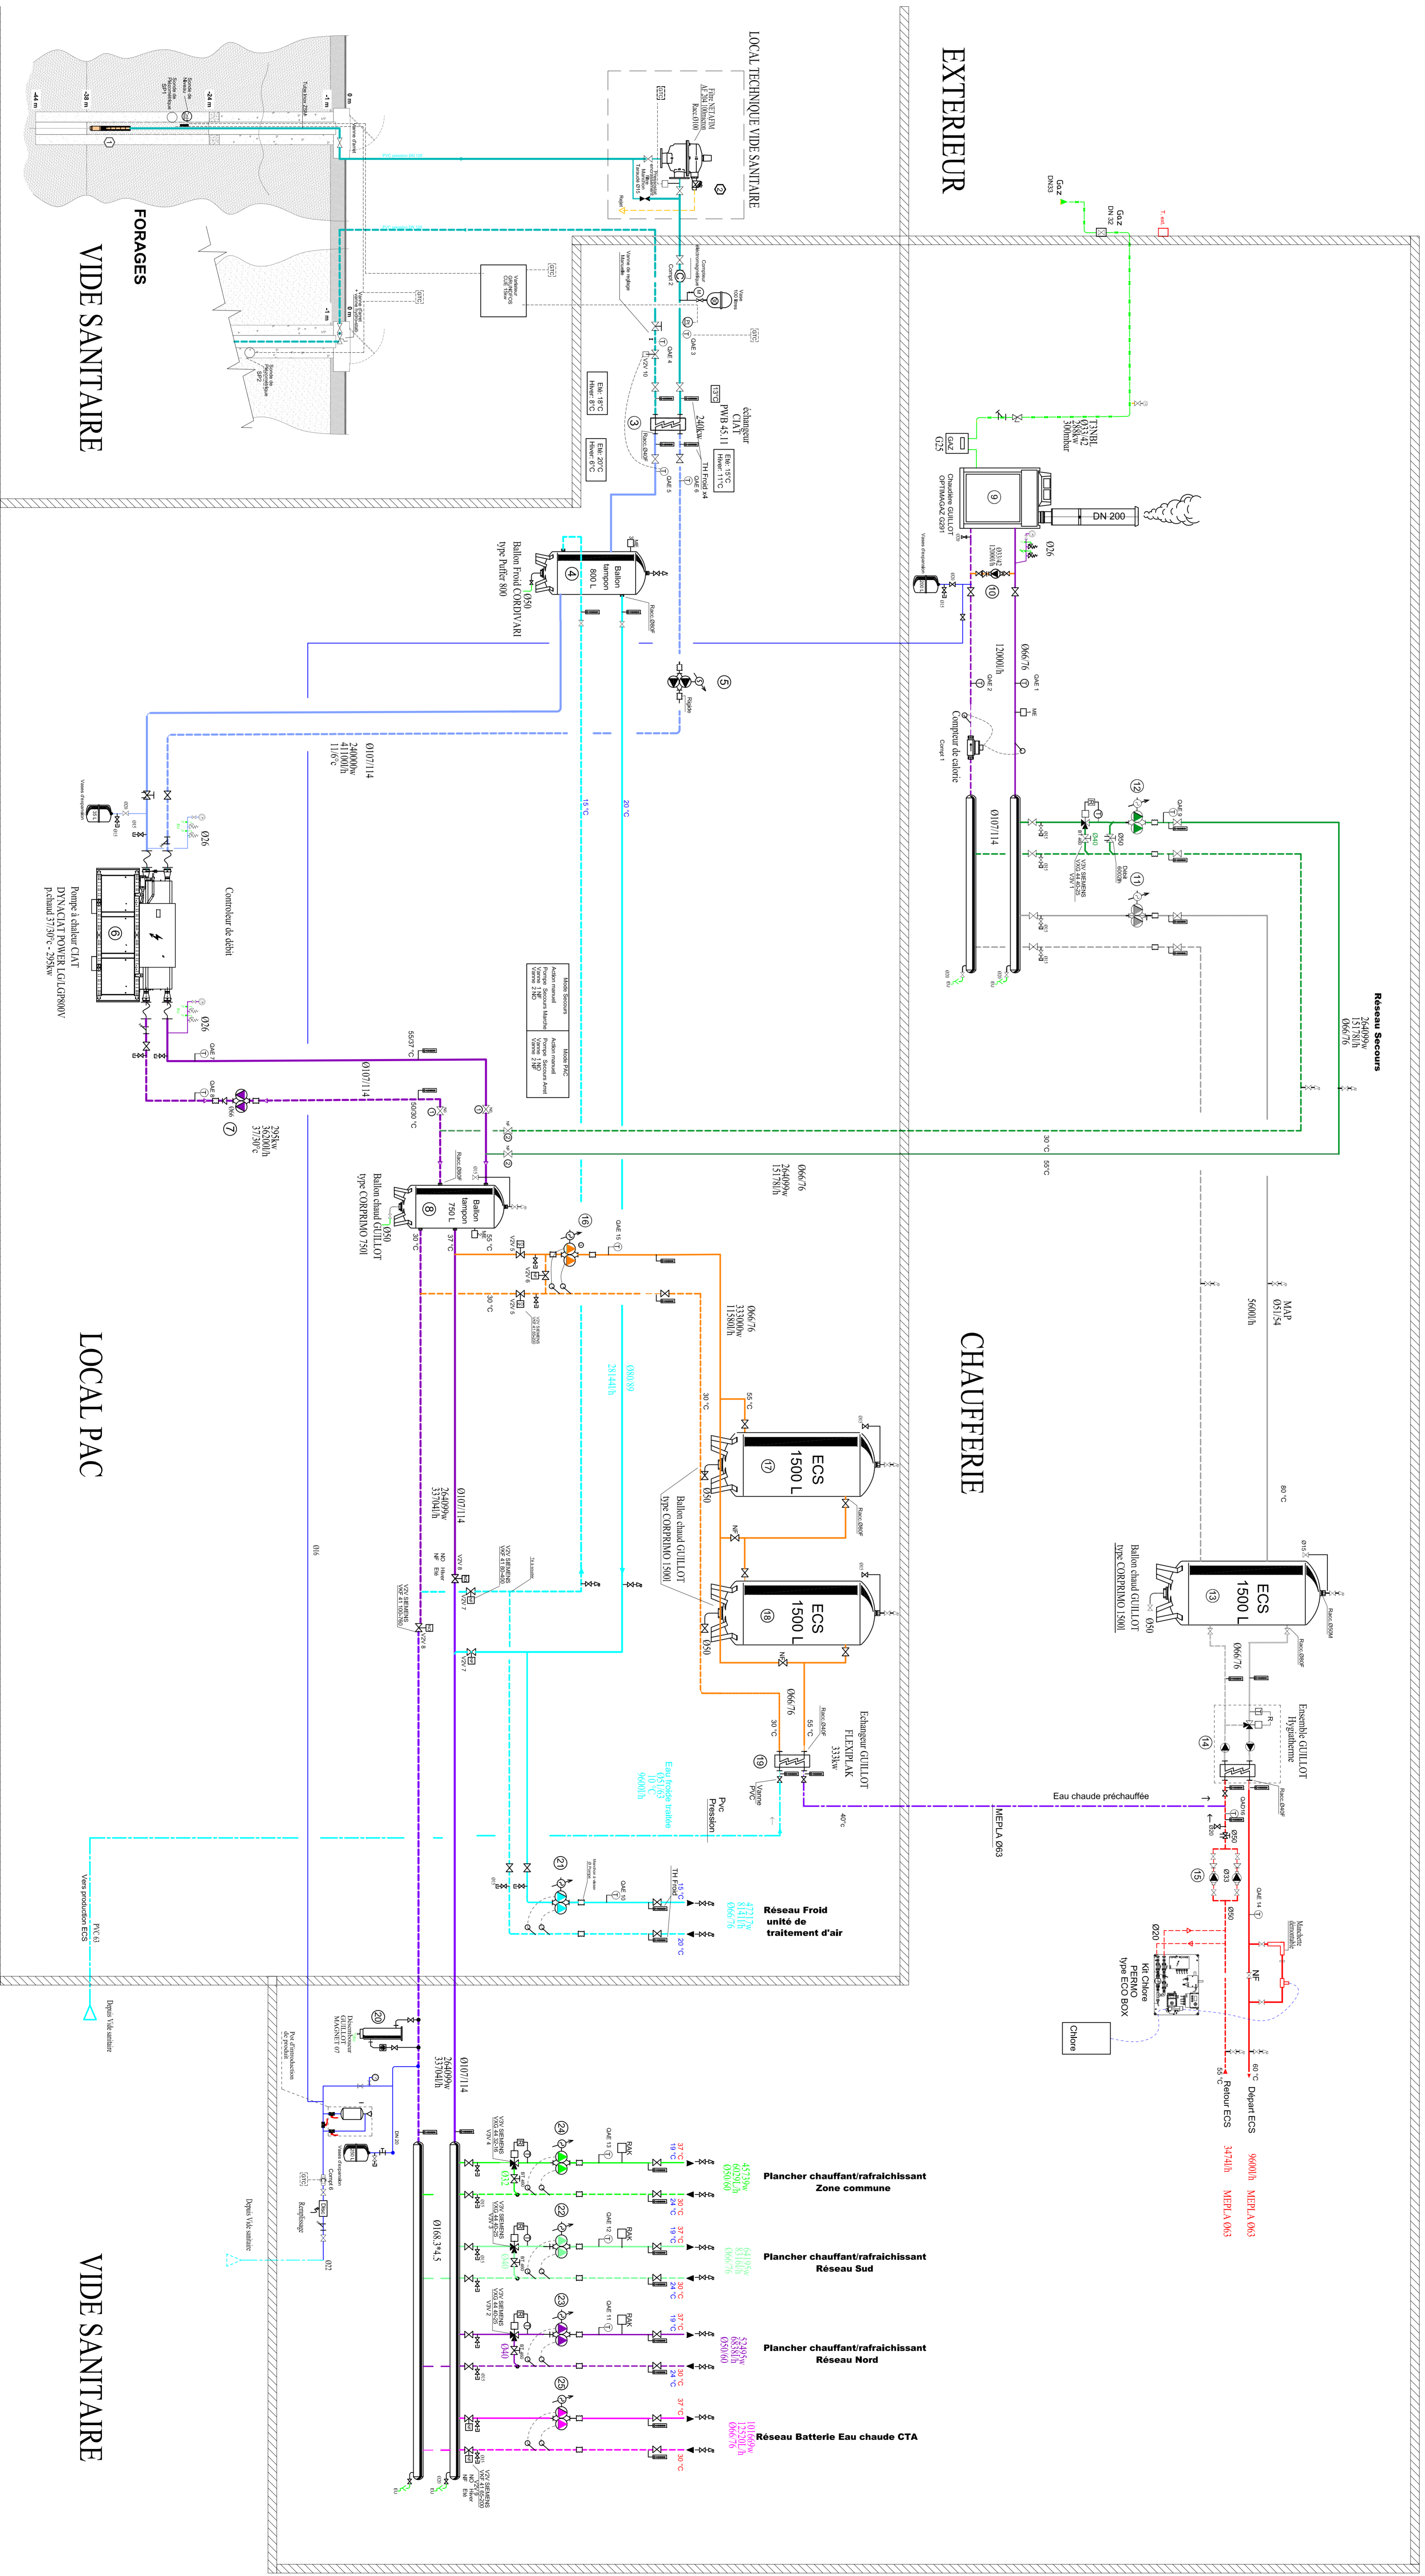

| | |
|---|---|
| MEUNG SUR LOIRE EHPAD "LE CHAMPARNIER" FINANCEMENT, CONCEPTION, CONSTRUCTION ET MAINTENANCE PROPRIETAIRES DE L'EHPAD DANS LE CADRE D'UN BAIL EMPHYTEUTIQUE ADMINISTRATIF | |
| SNC "Meung sur Loire EHPAD" Entreprise | |
| INDICE A 21.02.13 Mise à jours suivant remarque B 02.04.13 Mise à jours et repages C 02.04.13 Mise à jours et repages D 29.04.13 Mise à jours repages E 07.06.13 Modification circuit suivant réalisés F 07.08.13 Recoloriment | MODIFICATION Désigné par Valérie SIA Valérie SIA |
| CORPS DETAT : CHAUFFAGE/VENTILATION/PLOMBERIE Dossier : 11.4942 BATIMENT : CHAUFFERIE Echelle : 1/100 TITRE : RECOULEMENT Date: 05.02.13 | |
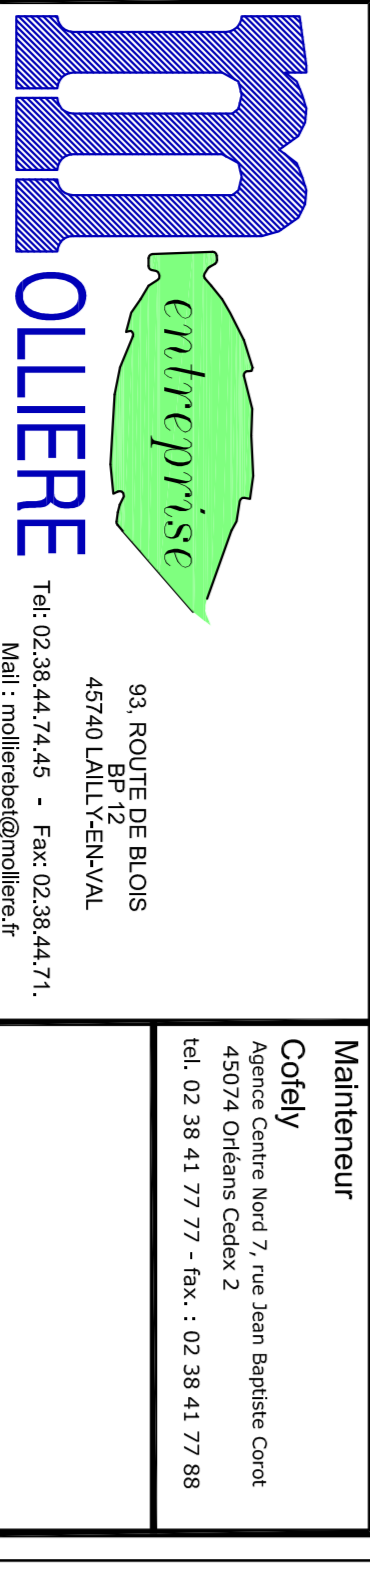