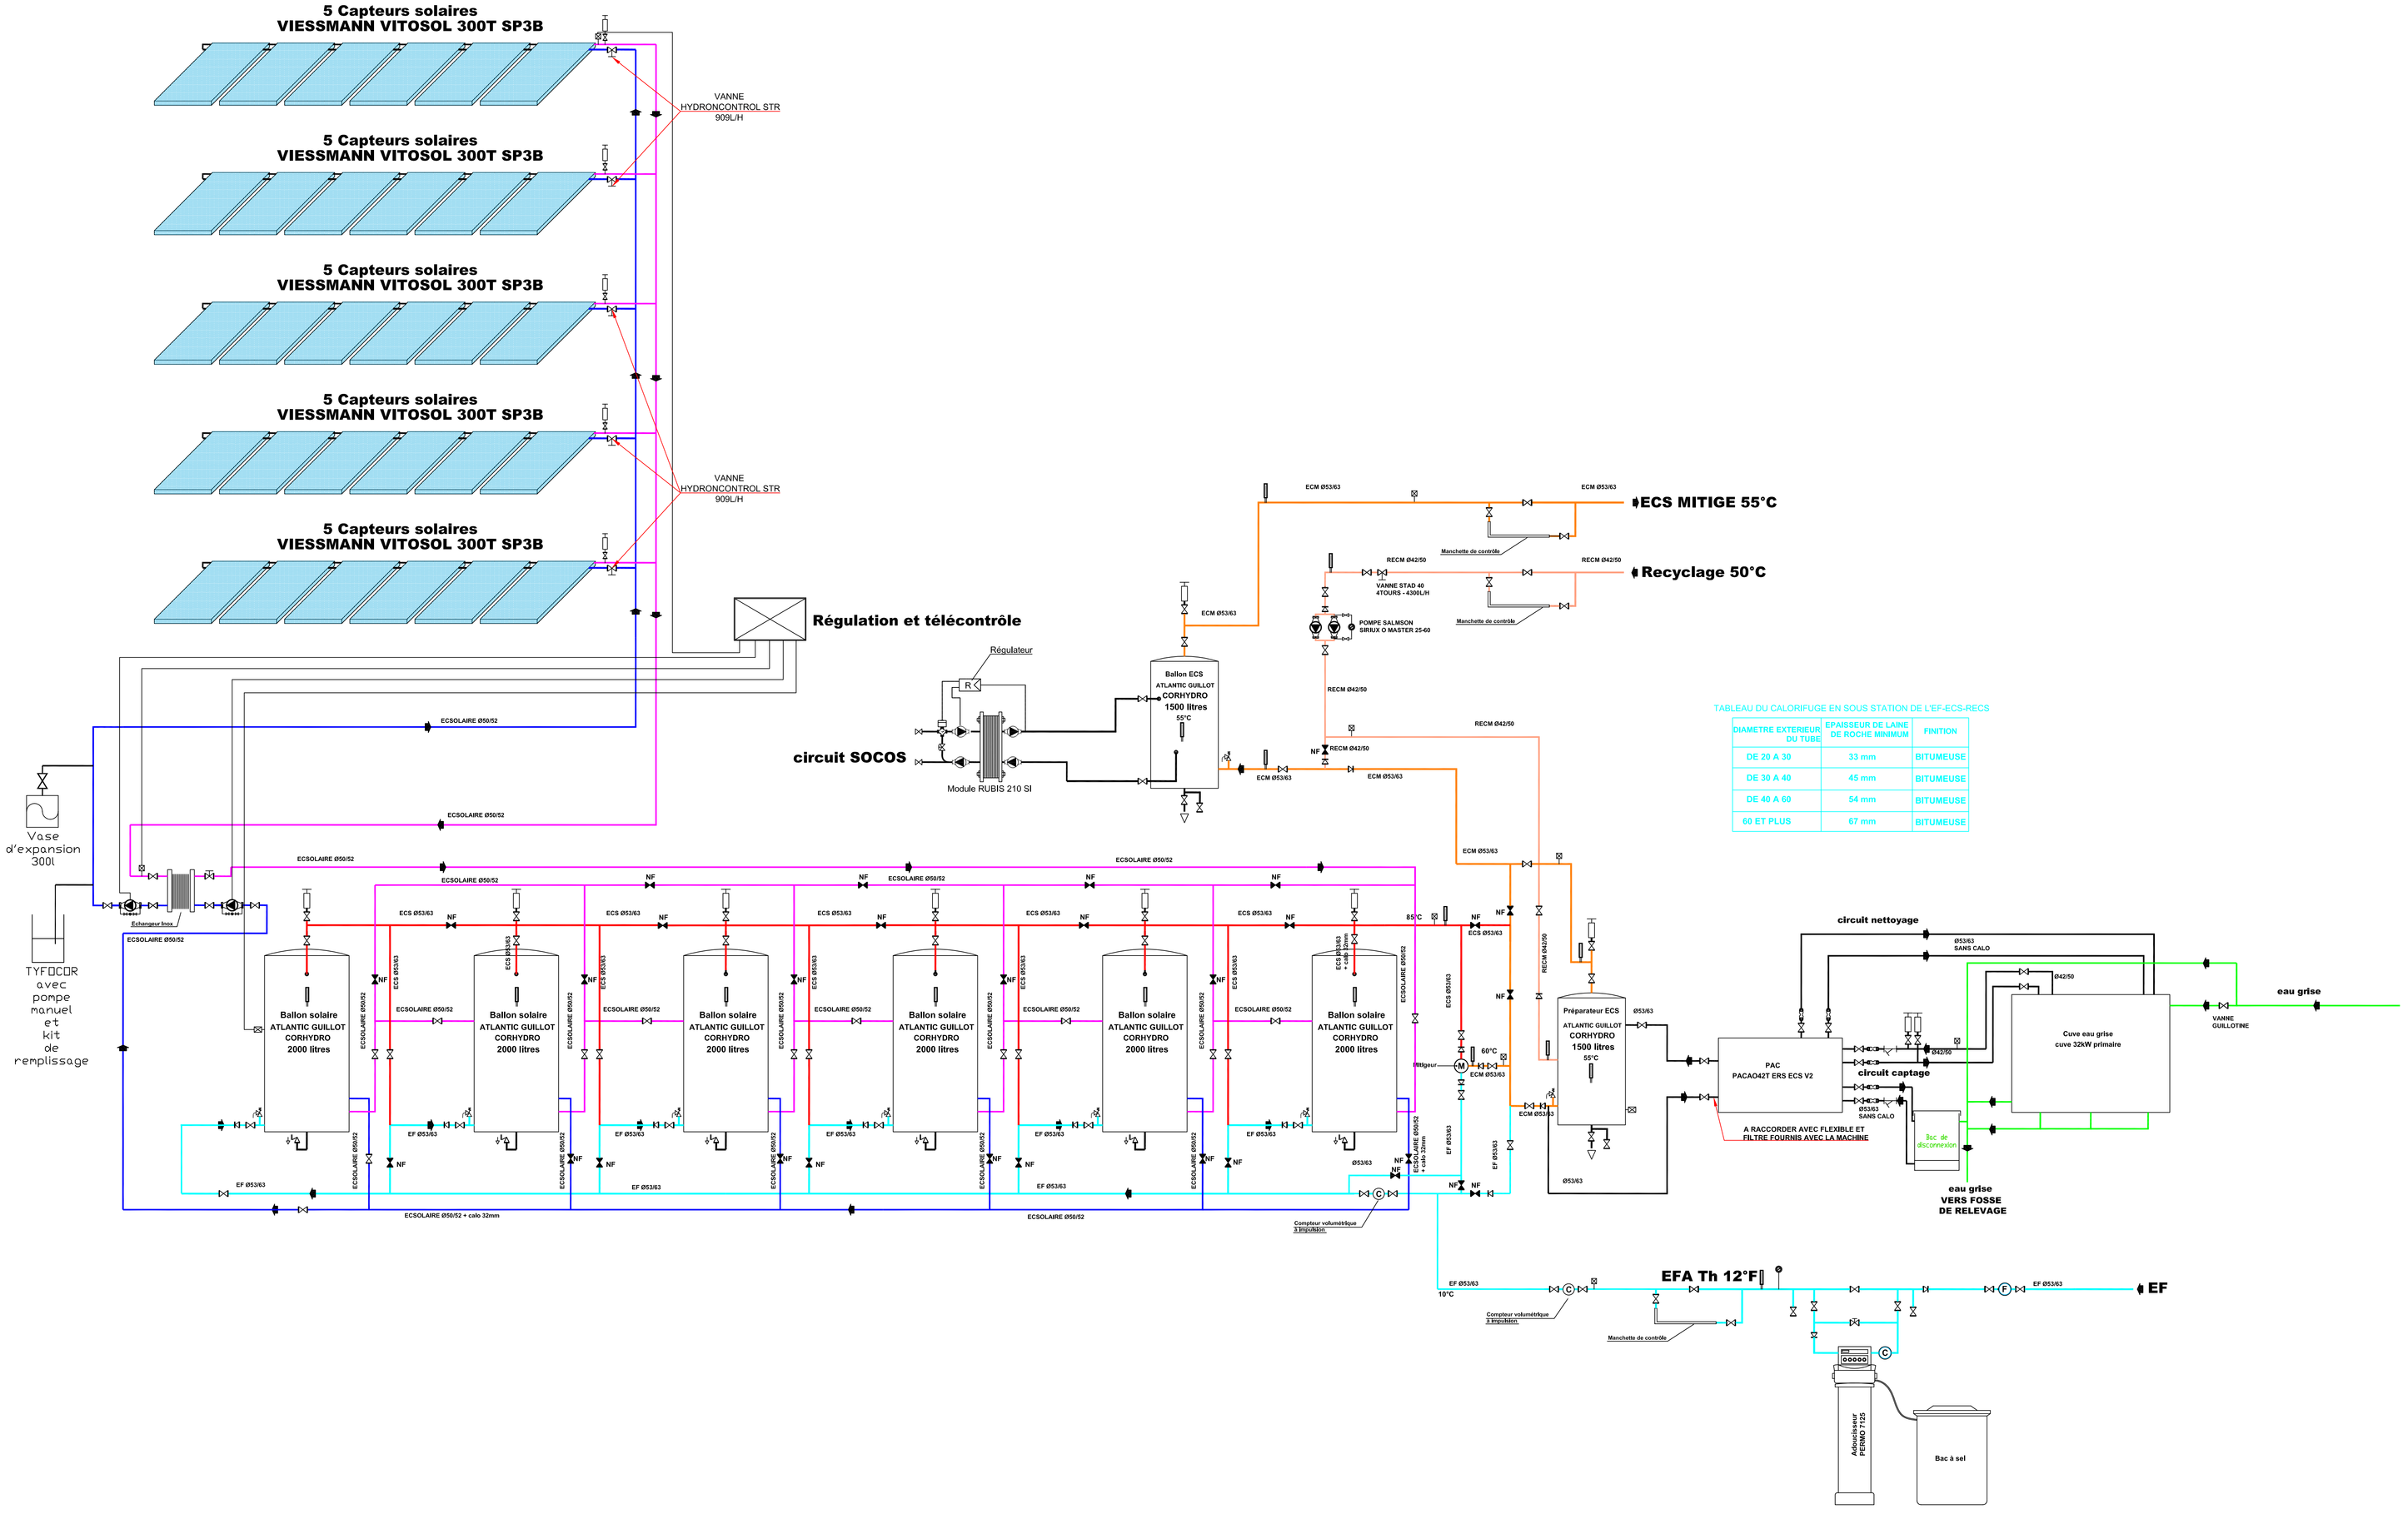

TABLEAU DU CALORIFUGE EN SOUS STATION DE L'EF-ECS-RECS

DIAMETRE EXTERIEUR DU TUBE	EPAISSEUR DE LAINE DE ROCHE MINIMUM	FINITION
DE 20 A 30	33 mm	BITUMEUSE
DE 30 A 40	45 mm	BITUMEUSE
DE 40 A 60	54 mm	BITUMEUSE
60 ET PLUS	67 mm	BITUMEUSE

INDICE	MODIFICATIONS	DATE	DESSINE PAR
J			
I			
H			
G			
F			
E			
D			
C	RECOLEMENT	08/12/16	J. DREUX
B	MISE A JOUR	06/07/16	J. DREUX
A	Première diffusion	13/06/16	J. DREUX

GENIE CLIMATIQUE, PLOMBERIE, ELECTRICITE,
SERVICE DEPANNAGE,
AUTOMATISMES ET SYSTEMES

Z.A. LA VALLEE
160 RUE LEON FOUCAULT
45140 St JEAN DE LA RUELLE
Tel: 02.38.70.72.00 Fax: 02.38.70.52.20
e.mail: gallier@gallier.fr

Reconstruction d'un nouvel internat Lycée "Voltaire" à Orléans

3, avenue Voltaire
Orléans Cedex 45072

comprenant :
- construction de 118 lits provisoires
- déconstruction de l'internat existant
- construction d'un internat de 333 lits
- construction de 3 logements de fonction
- construction d'une passerelle
- aménagements extérieurs et parking

BATIMENT	NIVEAU	POSITION DALLE

LOT	CODE	DESIGNATION DU PLAN	VERIFIE PAR	SIGNATURE
PLOMBERIE	115012	SCHEMAS DE PRINCIPE PLOMBERIE	J. DREUX	
CHAUFFAGE	115012		L. COSTAL	

N° PLAN	ECHELLE
CVP 44 C	1/50

MAITRE D'OEUVRE
Vincent BOURGOIN - Architecte
53, avenue du Général Leclerc - 78220 VIROFLAY
229, rue Emile Mengin 45200 MONTARGIS
Tel. 01 39 24 22 30
Fax. 01 39 24 22 35
mail : secretariat@ bourgoin-archi.com

MAITRE D'OUVRAGE
CONSEIL REGIONAL DU CENTRE
9, rue Saint Pierre Lentin
45041 ORLEANS CEDEX 1
Tél : 02 38 70 30 30
Fax : 02 38 70 31 18